



PITUUSLEIKKAUS 1:1000/1:100

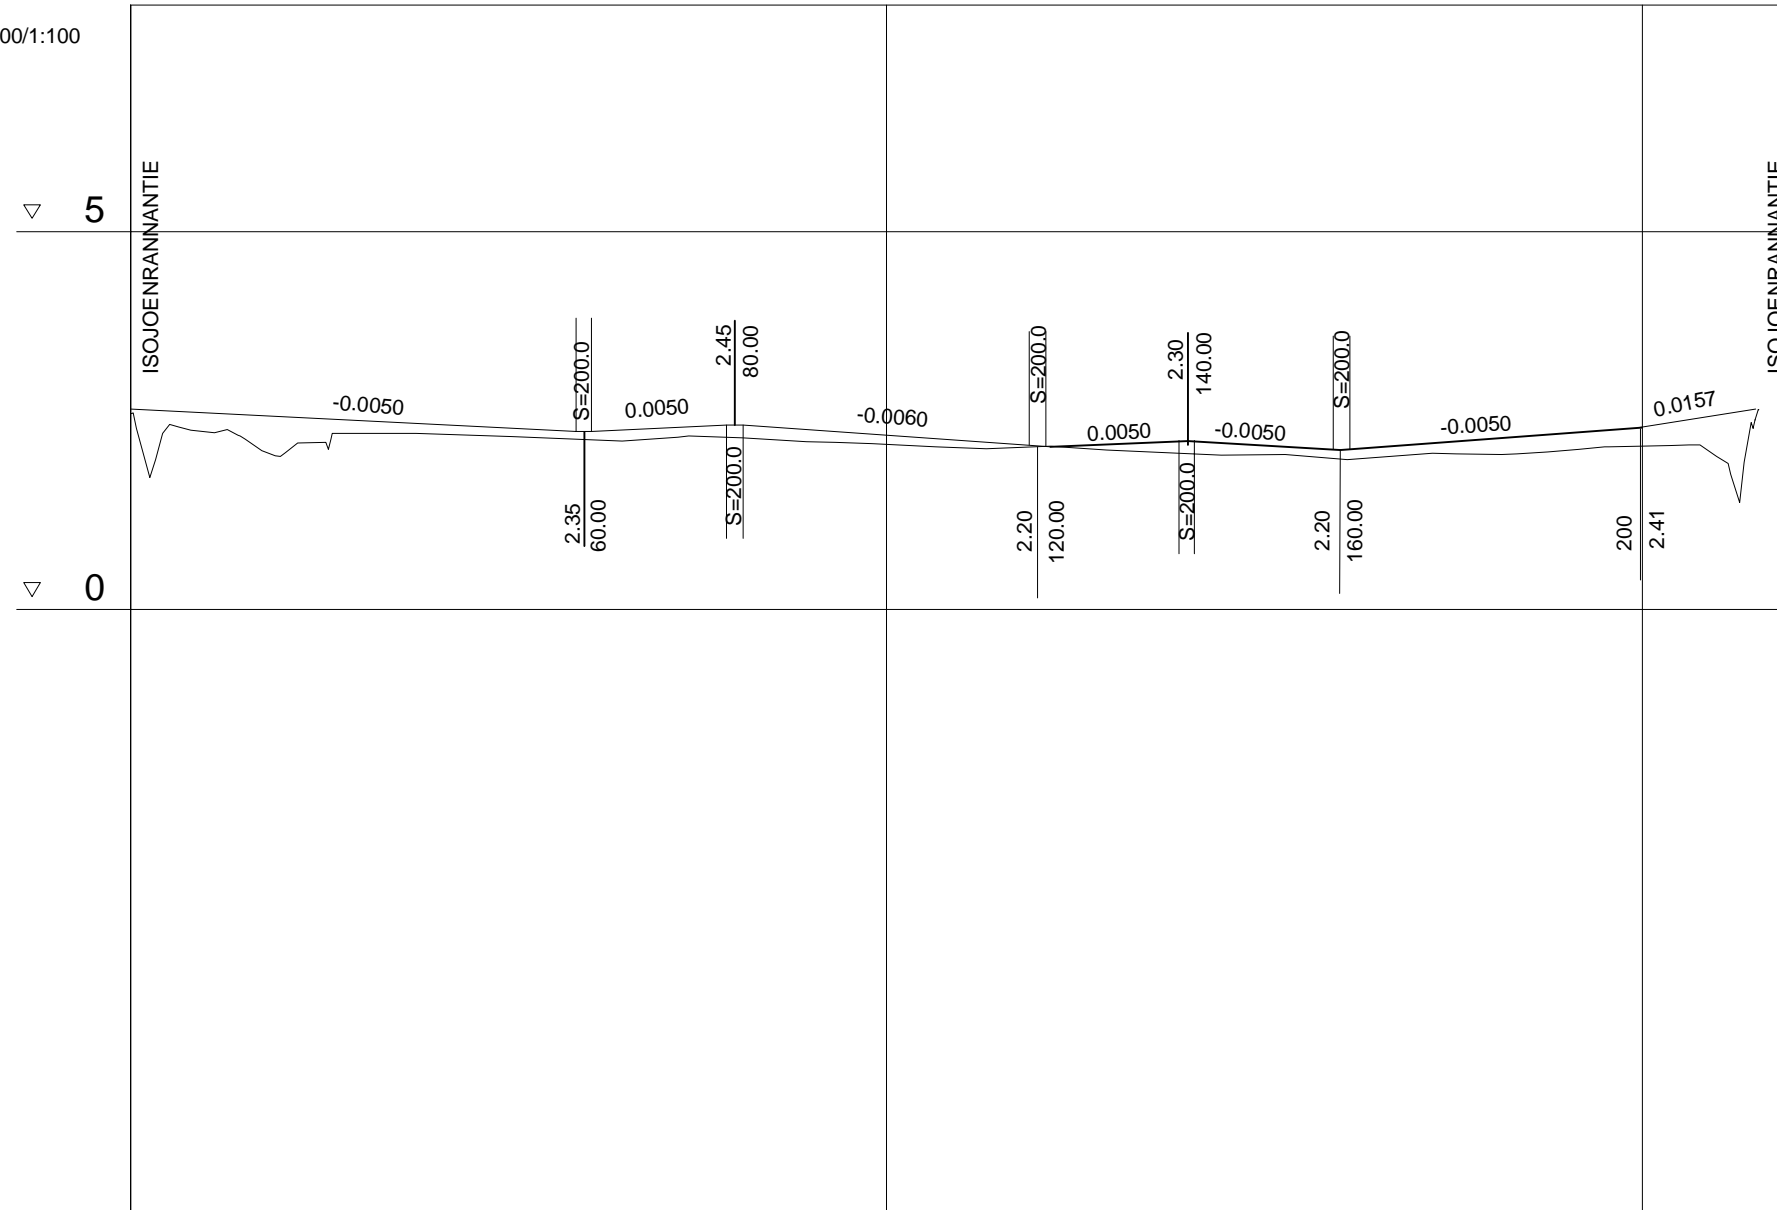

POIKKILEIKKAUS 1:100

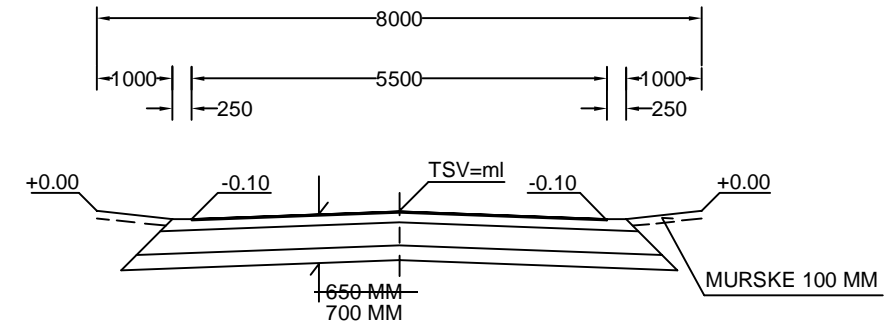

RAKENNE E/65 E/70

50 MM ~~40~~ MM KULUTUSKERROS, ~~AB16/100~~ AB16/120  
 150 MM ~~140~~ MM KANTAVAKERROS, MURSKESORA  
 300 MM JAKAVAKERROS, MURSKESORA  
 200 MM SUODATINKERROS, HIEKKA  
 SUODATINKANGAS KLK 2  
~~650 MM YHT.~~  
 700 MM YHT.

N:O	MUUTOS PVM	P	S	T	SELITYS
1.	21.8.2018	IL	<i>JK JK</i>		Rakennekerroksia muutettu

**PORIN KAUPUNGIN SIIRRYTTYÄ  
 8.11.2010  
 N2000-KORKEUSJÄRJESTELMÄÄN,  
 ON TÄMÄN PIIRUSTUKSEN (N60)  
 KAIKKIIN KORKEUSLUKEMIIN  
 LISÄTTÄVÄ +37 CM**

ASEMAPIIRUSTUS AT/su 10404  
 PAALUTUSMITAT AT/su 10406 / 61 N

Päällysrakenne  
 Putkien perustamistapa

~~E/65~~ E/70

Matka  
 Kaltevuus / Pyöristyssäde

Poikkileikkaus  
 Tasausviivan korkeus

Maanpinnan korkeus

Paalutus

Kaarevuus

Kaltevuus

0.00	59.00	2.00	17.90	2.20	37.80	2.20	17.90	2.00	18.00	2.00	39.00	12.93										
0.00	-0.0050	59.00 S = 200	0.0050	78.90 S = 200	-0.0060	0.0050	-0.0050	0.0055	0.0157	215.00												
2.65	2.60	2.55	2.50	2.45	2.40	2.35	2.40	2.45	2.39	2.33	2.27	2.21	2.25	2.30	2.25	2.20	2.25	2.31	2.36	2.41	2.57	
2.60	2.36	2.04	2.33	2.32	2.29	2.25	2.26	2.28	2.22	2.18	2.14	2.15	2.11	2.06	2.05	1.99	2.05	2.05	2.11	2.17	2.02	
0					100															200		
qo=qv=0.036																						

		TYÖMAAN TYÖNJOHTO ON VELVOLLINEN HANKKIMAAN TIEDOT KAAPELIEN JA JOHTIMIEN SIJAINNISTA	
PIIR	28.6.2007	Ahtolinn	
SUUN		<i>Tuomi</i>	
TARK		<i>J. J. J.</i>	
TARK			
HYV			
HYV	12.6.2012	Tela	
KP N60		MITTAKAAVA 1:1000/1:100	PIIR. N:O AT/su 10 405